

Kępno, 2014 - 09 - 04

GGK.6630.172.2014

PROTOKÓŁ

z posiedzenia narady koordynacyjnej dot. sprawy Nr GGK.6630.172.2014

Na podstawie art. 7d pkt2 oraz art.28b ustawy z dnia 17 maja 1989r. - Prawo geodezyjne i kartograficzne (DZ. U. z 2010r. Nr 193 poz. 1287, j.t. z późn. zm.) w dniu 04.09.2014r. w Starostwie Powiatowym w Kępnie – Wydziale Geodezji, Kartografii, Katastru i Gospodarki Nieruchomościami przeprowadzono naradę koordynacyjną. Naradzie koordynacyjnej przewodniczył Marek Hofman – Inspektor w/w Wydziału .

dot.uzgodnienia dokumentacji projektowej obiektu: sieć wodociągowa (odcinek –rozbudowa) ;

zlokalizowanego : Nowa Wieś Książęca – gmina Bralin ;

dla wnioskodawcy: PRACE PROJEKTOWE –
NADZORY – Jerzy Chudy
ul. Kamienna Nr 11, 63 – 400 Ostrów Wlkp. ;

na podstawie zlecenia z dnia : 13.08.2014r.

znak : bez numeru

data wpływu zlecenia : 13.08.2014r.

**STANOWISKA (UWAGI I ZALECENIA) DO W/W OBIEKTU,
UCZESTNIKÓW NARADY KOORDYNACYJNEJ - WYMAGANYCH I
OBECNYCH (oznaczenie reprezentowanych podmiotów lub powód
uczestnictwa w naradzie/imię i nazwisko/podpis):**

1. Powiatowy Inspektor Nadzoru Budowlanego w Kępnie
~~bez uwag~~ - z uwagami

POWIATOWY INSPEKTOR
NADZORU BUDOWLANEGO

Z up. Wojciech Stupianek
INSPEKTOR

2. Powiatowy Zarząd Dróg w Kępnie
~~bez uwag~~ - z uwagami - zgodnie z uzgodnieniem

POWIATOWY ZARZĄD DRÓG W KĘPNIE
z siedzibą w Słupie p/Kępnem
Słupie p/Kępnem, ul. Katowicka 10
63-604 Baranów
tel. 62-78-26-800, fax 62-78-26-805
NIP 619-18-32-707, Regon 250864215

Borena Darcigra

3. Starostwo Powiatowe w Kępnie – Wydział Architektury i Budownictwa
~~bez uwag~~ - z uwagami

PODINSPEKTOR
Miroslaw Gąszczak

STAROSTWO POWIATOWE W KĘPNIE Wydział Geodezji, Kartografii, Katastru i Gospodarki Gruntami
08-09-2014
Za zgodność odpisu/kserokopii z oryginałem narady koordynacyjnej

Z up. STAROSTY
Marek Hofman

ODPIS

- 2 -

4. Urząd Gminy w Bralinie

~~bez uwag - z uwagami~~ - zgodnie z uzgodnieniem *- jak w warunkach technicznych*

KIEROWNIK REFERATU
POZWOJU GOSPODARZEGO I INWESTYCJI

mgr inż. Artur Wójcik

5. „ENERGA – OPERATOR” S.A. – Oddział w Kaliszu – RD Kępno

~~bez uwag - z uwagami~~ - zgodnie z uzgodnieniem

na mapie

inżynier
ds. Dokumentacji Energetycznej
Piotr Pruchnicki

6. „Oświetlenie Uliczne i Drogowe” Sp. z o.o. w Kaliszu – Rejon Ostrzeszów

~~bez uwag - z uwagami~~ - zgodnie z uzgodnieniem

SPECJALISTA
ds. Eksploatacji Oświetlenia

Jan Hojka

EOS OŚWIETLENIE
Uliczne i Drogowe
Spółka z o.o.
62-800 KALISZ, ul. Włodawska 71A
tel. (62) 598 52 70, fax (62) 598 52 74
(5)

7. W.U.O.Z. w Poznaniu - Delegatura w Kaliszu

~~bez uwag - z uwagami~~ - zgodnie z uzgodnieniem

8. Orange Polska S.A.

~~bez uwag - z uwagami~~ - zgodnie z uzgodnieniem

9. PSG Sp. z o.o. – Oddział w Poznaniu – Rejon Dystrybucji Gazu w Kępnie

~~bez uwag - z uwagami~~ - zgodnie z uzgodnieniem

Specjalista techniczny

Krystian Kokot
Krystian Kokot

STAROSTWO POWIATOWE W KĘPNIE
Wydział Geodezji, Kartografii,
Katastru i Gospodarki Gruntami

08-09-2014

Za zgodność odpisu/kserokopii
z oryginałem

Przewodniczący
narady koordynacyjnej

Z up. STAROSTY
Marek Hofman
INSPEKTOR

10. Starostwo Powiatowe w Kępnie – Wydział G.K.K. i G.N.

~~bez uwag~~ z uwagami

PATRZ WPISY POSZCZEGÓLNYCH PODMIOTÓW.

W naradzie koordynacyjnej pomimo zawiadomienia nie stawili się przedstawiciele (oznaczenie reprezentowanych podmiotów) :

WUOZ W POZNANIU - DELEGATURA W KAUSSU
ORANGE POLSKA S.A. (PATRZ PODPISY ZAŁĄCZNIK DO PROTOKOŁU)
.....
.....
.....

W/w projektowany obiekt - UZGODNIONO *) ~~NIUZGODNIONO *)~~

Na tym protokół zakończono .

M.H. tel. 62 7828-920

*) niepotrzebne skreślić

Przewodniczący
narady koordynacyjnej

Z up. STAROSTY
Marek Hofman
INSPEKTOR

STAROSTWO POWIATOWE W KĘPNIE
Wydział Geodezji, Kartografii,
Katastru i Gospodarki Gruntami

08-09-2014

Za zgodność odpisu/kserokopii
z oryginałem

Przewodniczący
narady koordynacyjnej

Z up. STAROSTY
Marek Hofman
INSPEKTOR



Purkyniego 2

ODPIS

Orange Polska S.A.
Domena Hurt
Dostarczanie i Serwis Usług, Ewidencja i Standardy Infrastruktury
Wydział Ewidencji i Zarządzania Danymi o Infrastrukturze Wrocław
ul.

Wrocław

50-155


tel.: 71 347 05 06
fax: 71 347 07 23

data: 05-09-2014r.

Załącznik do protokołu nr: GGK-6630-172-2014

1. W obrębie opracowania brak jest zaewidencjonowanej infrastruktury administrowanej i eksploatowanej przez ORANGE POLSKA S.A.
2. W przypadku odkrycia, w trakcie robót ziemnych, urządzeń nienaniesionych na przedłożonym planie sytuacyjnym, należy je zabezpieczyć i powiadomić użytkownika: Wydział Utrzymania Usług i Infrastruktury we Wrocławiu, ul. Purkyniego 2, 50-155 Wrocław; tel. 71 370 93 25; fax 71 359 54 94 oraz inspektora nadzoru.

Krzysztof Kościuk
Kościuk
Wydział Ewidencji i Zarządzania
Danymi o Infrastrukturze Wrocław

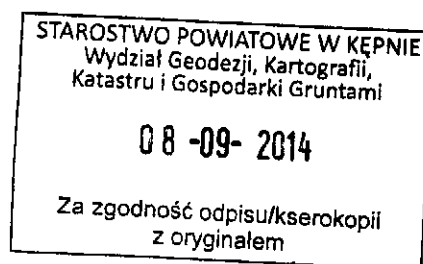


Przewodniczący
narady koordynacyjnej

Z up. STAROSTY
Marek Hofman
INSPEKTOR

Zgodnie z art. 28c ustawy z dnia 17 maja 1989 r. - Prawo geodezyjne i kartograficzne (Dz. U. z 2010 r. Nr 193 poz. 1287 i t. z późn. zm.) poświadczam, że niniejsza dokumentacja projektowa była przedmiotem narady koordynacyjnej przeprowadzonej w dniu 04.08.2014r. (data)


w Starostwie Powiatowym w Kępnie,
Wydział Geodezji, Kartografii, Katastru i Gospodarki Nieruchomościami
ul. Ślesicka 12
(Nazwa jednostki, adres przeprowadzenia narady koordynacyjnej)
66K.6630-172-2014 Kępno 08.08.2014r. (Miejscowość i data)
Przewodniczący
Narady Koordynacyjnej
(Podpis i pieczęć jednostki przeprowadzającej naradę koordynacyjną)
Z up. STAROSTY
Marek Hofman
INSPEKTOR

ENERGA-OPERATOR SA
Oddział w Kaliszu
Region Dystryktu w Kępnie
UZGODNIŁO lokalizację projektowanych obiektów w odniesieniu do istniejącej i projektowanej linii energetycznej
Istniejące urządzenia są zgodne z inwentaryzacją, projektem wykonawczym SM z załącznikami
Zmiana trasy lub lokalizacji podlega ponownemu uzgodnieniu
Skrzyżowania i zblizenia wykonac zgodnie z obowiązującymi przepisami i normami
nr uzgodnienia
Kępno, dnia 04.08.2014r. Dokonał: [Podpis]
Piotr Piuchnicki

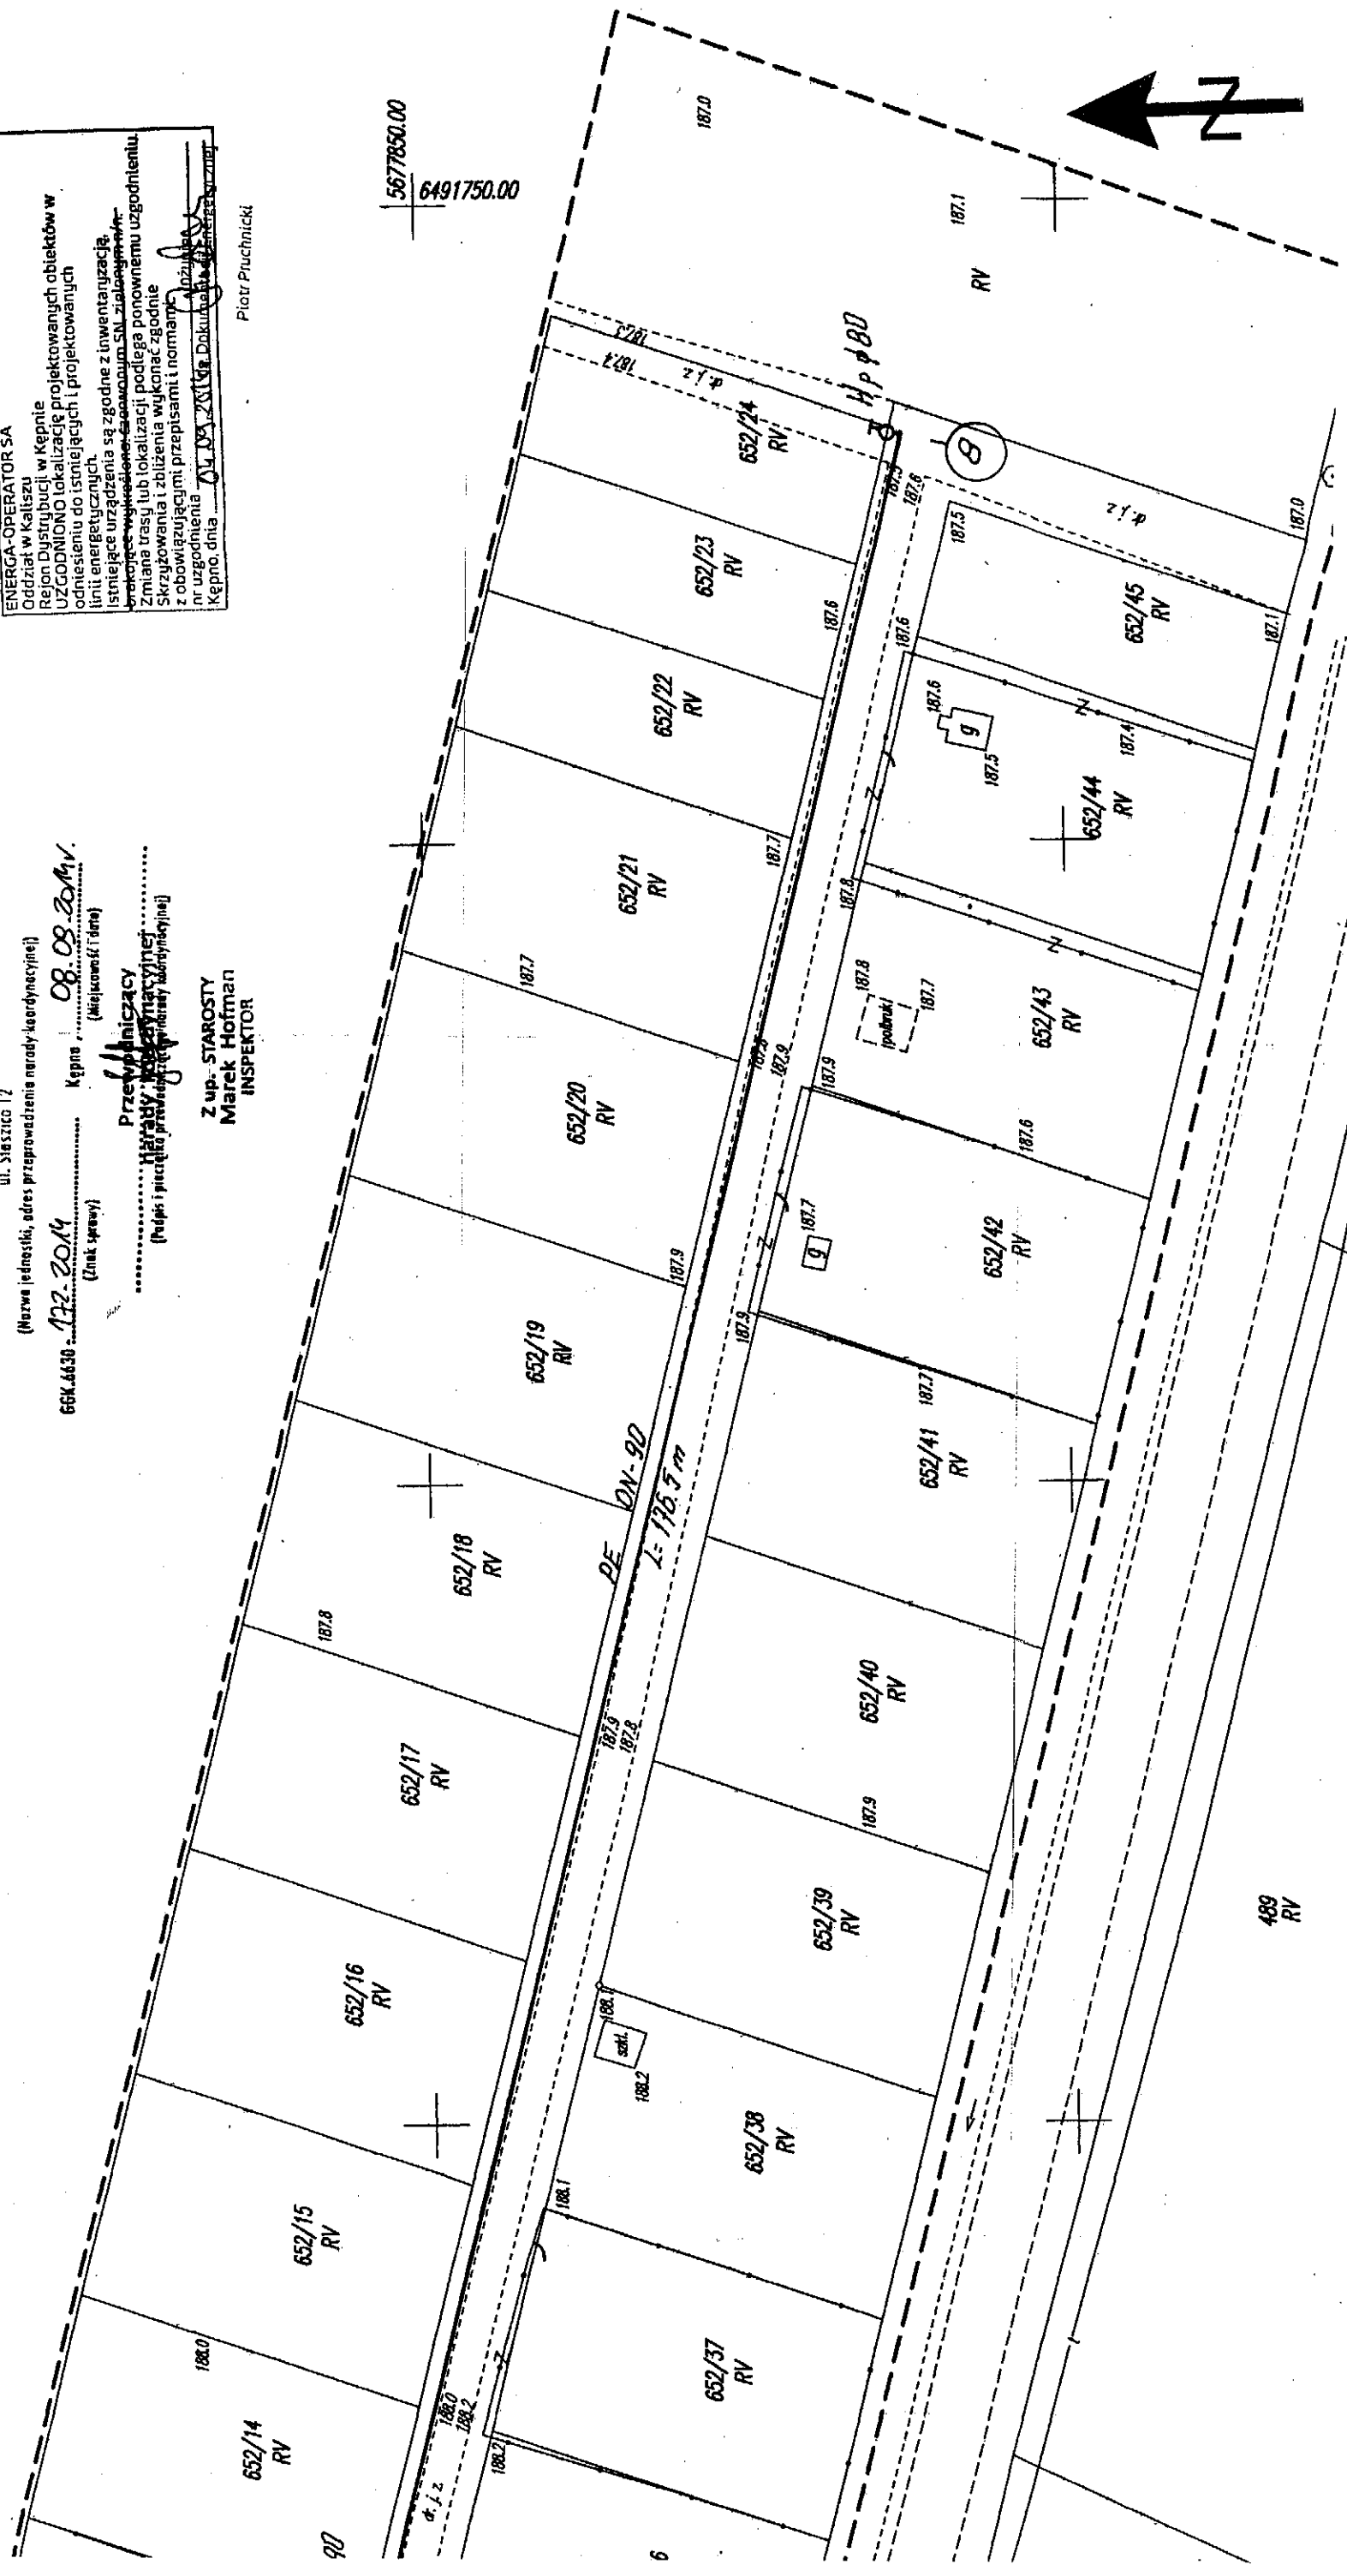

Prace projektowe - nadzory	
Jerzy Chudy	
ul. Kamienna 11 ; 63-400 Ostrów Wlkp.	
Objekt : Rozbudowa sieci wodociągowej w Nowej Wsi Książęcej	
Nazwa rys.	Mapa sytuacyjno - wysokościowa
Projektował mgr inż. Jerzy Chudy	upr. bud. UAN. 7342-47/91
Sprawdził : mgr inż. Wiesław Wenc	upr. bud. UAN 7342-112/92
Skala 1 : 500	
Data oprac. - maj 2014r.	

490 RV

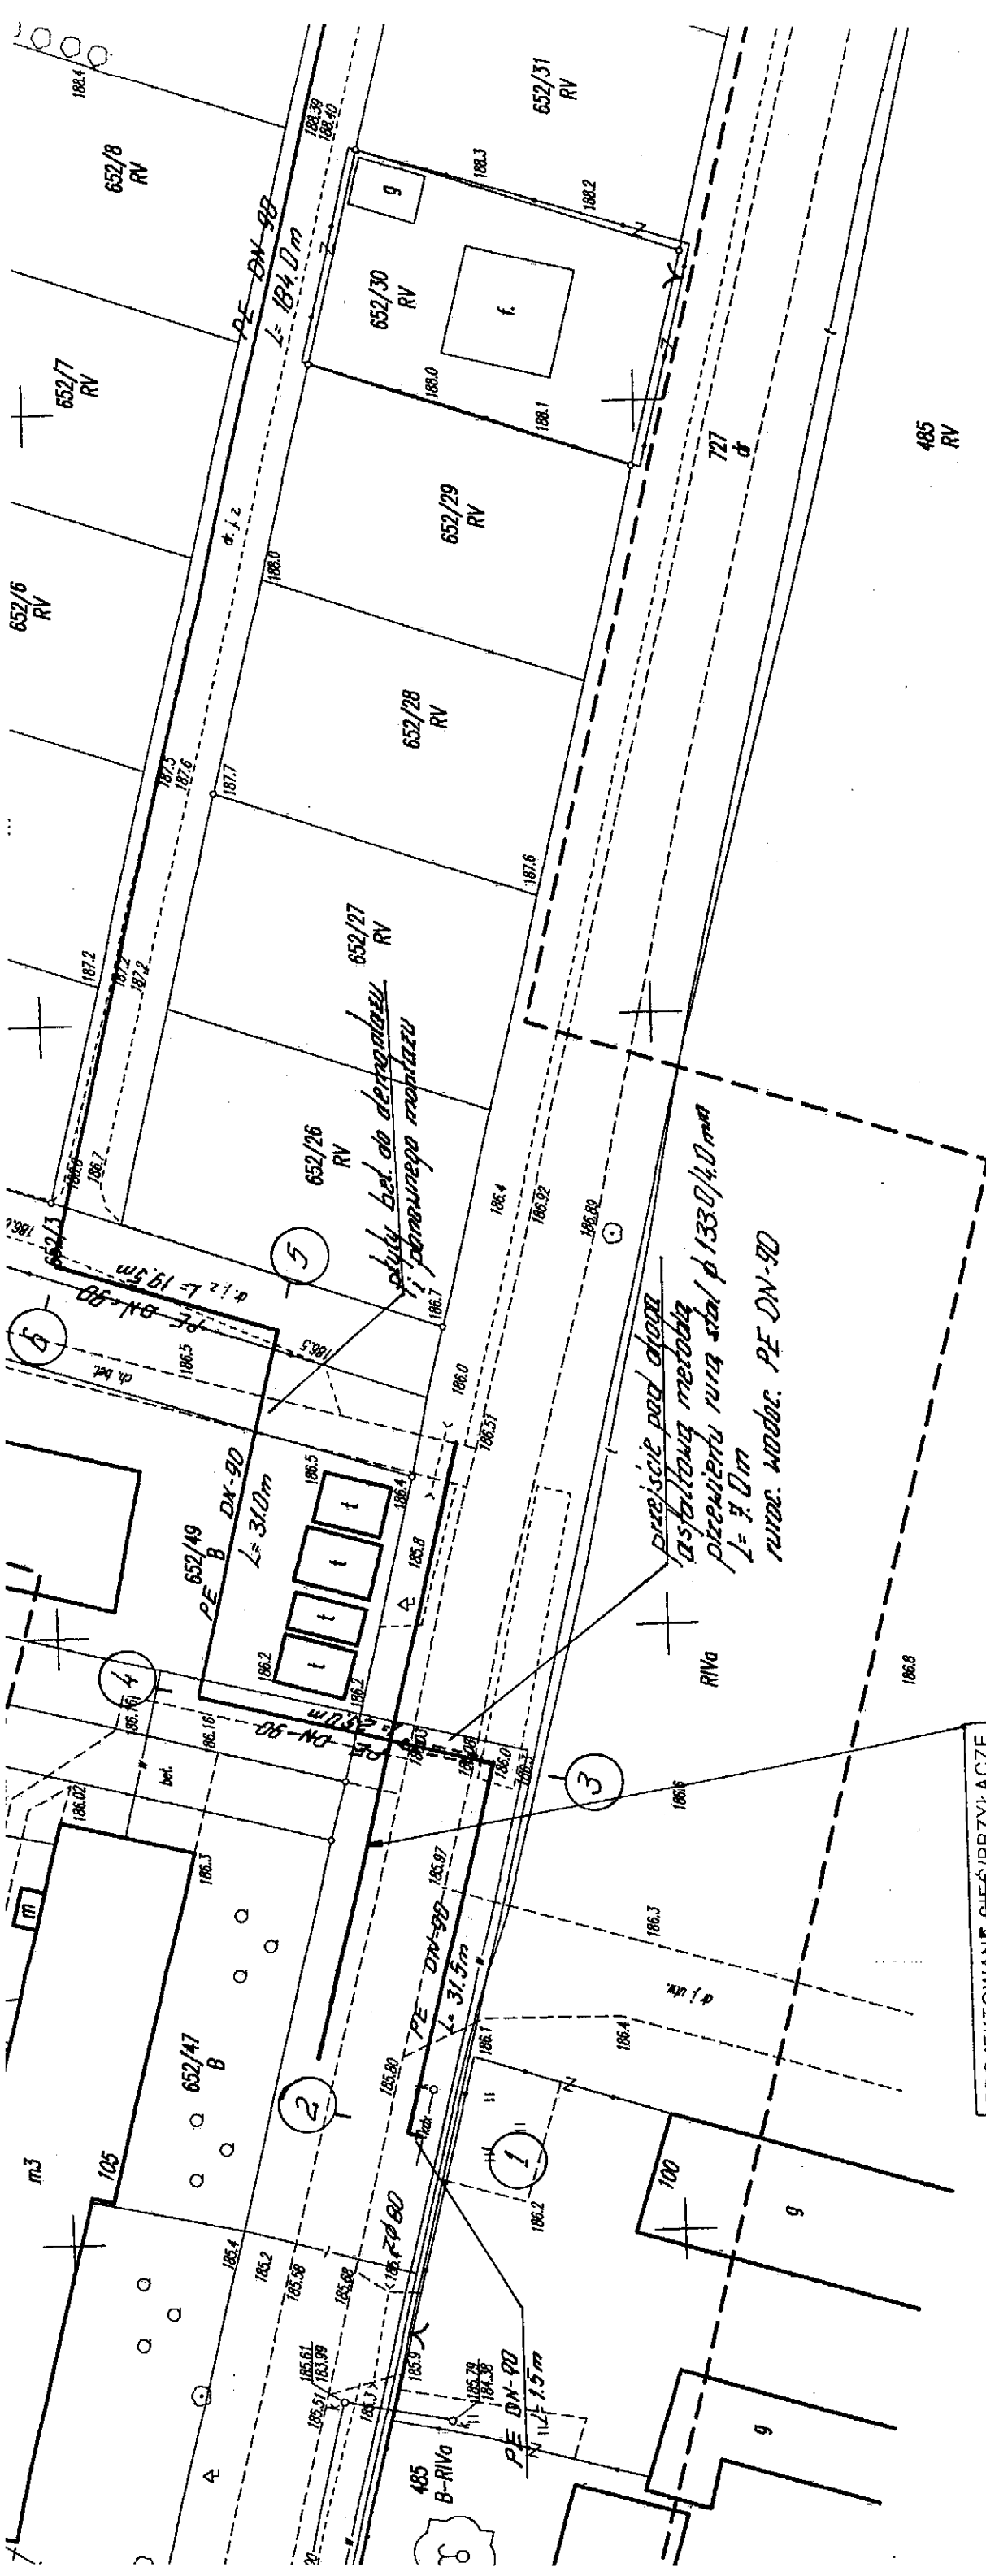

PROJEKTOWANE SIEĆ/PRZYŁĄCZE
ENERGETYCZNE NN KABOWE
DO DZIAŁKI NR 652/30.
uzgodniono w ZUDP opinią
Nr 132/14 z dnia 26.06.2014r.
(kolor CZERWONY).

UWAGA! Należy zachować wymagane
odległości, oraz szczególną
ostrożność!